
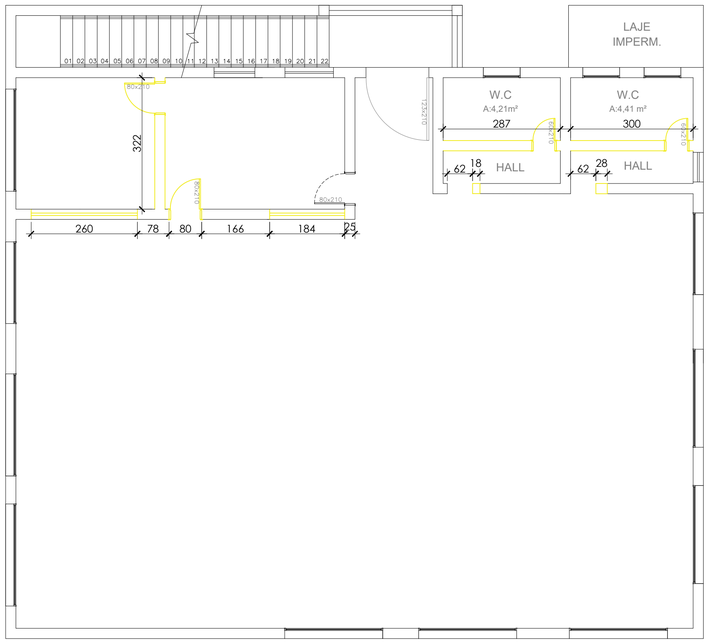


PLANTA–BAIXA : 1° PAV. / A DEMOLIR

ESCALA 1/75 – ÁREA: 194,80 m²

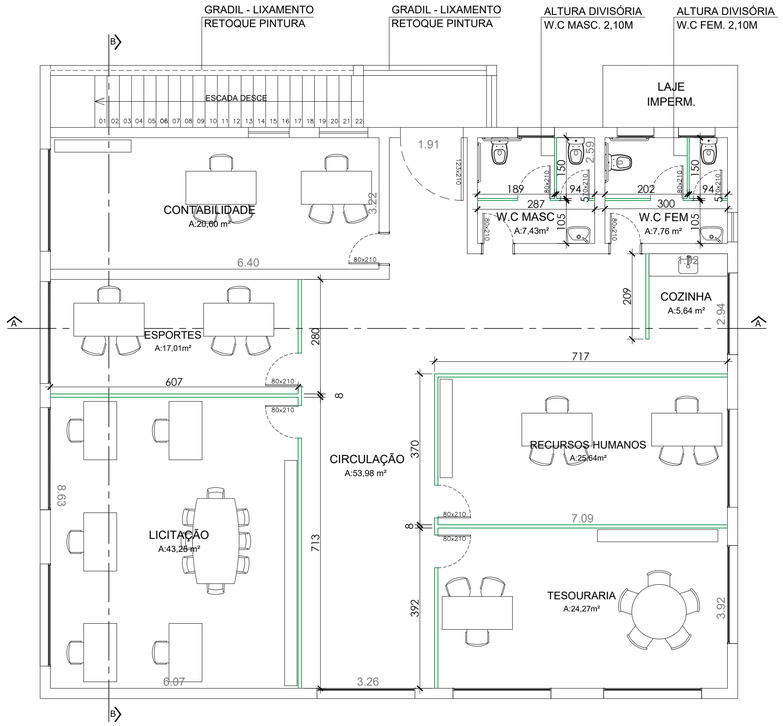

PLANTA–BAIXA : 1° PAV. / A CONSTRUIR


ESCALA 1/75 – ÁREA: 194,80 m²



LOCALIZAÇÃO
sem escala


LEGENDA

- A DEMOLIR
- DIVISÓRIA DRYWALL A CONSTRUIR
- A MANTER

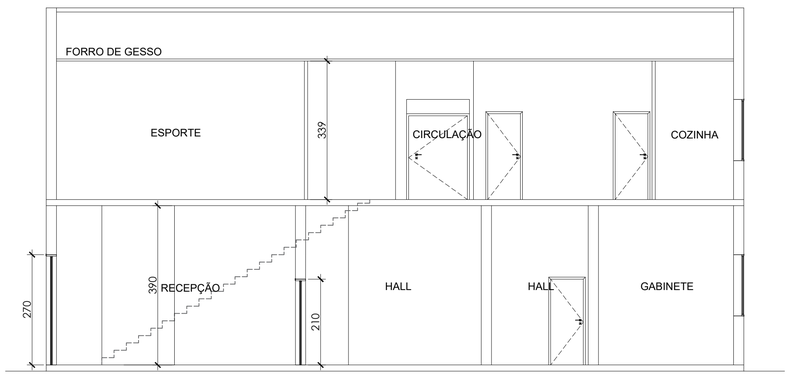

CORTE A–A

ESCALA 1/75

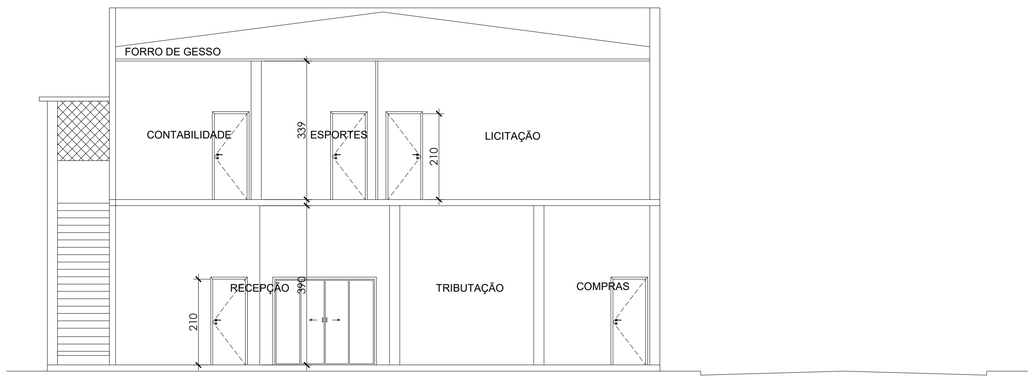

CORTE B–B

ESCALA 1/75

Autor do projeto:

gov.br Documento assinado digitalmente
MATEUS SANTOS RIBEIRO
Data: 23/02/2026 10:16:08-0300
Verifique em https://validar.iti.gov.br

Mateus Santos Ribeiro
Engenheiro Civil

MUNICÍPIO DE ARANTINA

Prefeito Municipal:
EDIMAR LUIS DE OLIVEIRA:50579533620
Assinado de forma digital por EDIMAR LUIS DE OLIVEIRA:50579533620
Dados: 2026.02.24 08:25:48 -03'00'
Edmar Luis de Oliveira

CNPJ: 17.952.508/0001–92

Título :
REFORMA 1º PAVIMENTO DO PRÉDIO SEDE DA PREFEITURA MUNICIPAL

Endereço da construção :
Rua Juca Pereira-Centro
Arantina /MG

Escala : Indicada

Data base : Outubro/2025

Folha : 01/01

Conteúdo:
PROJETO DE ARQUITETURA - AS BUILT:

PLANTA BAIXA, CORTES, LEGENDA

Revisão Nº 01

Data : 11/02/2026