
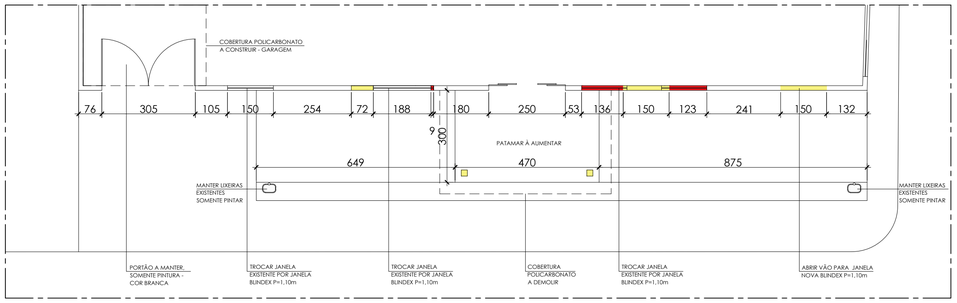


PLANTA DEMOLIR FACHADA FRONTAL
ESCALA 1:100

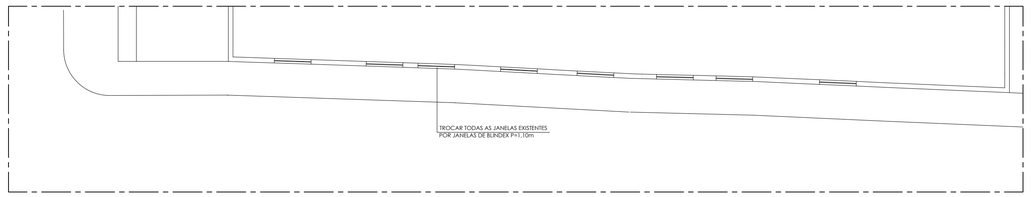


PLANTA DEMOLIR FACHADA LATERAL
ESCALA 1:100


LEGENDA JANELAS			
VÃO ALVENARIA (L x A)	QTDE	TIPO	MATERIAL
JA1 1,50 x 1,20m 1,10m	04	MAXIM AR 2 FOLHAS - 1 FIXA	ALUMINIO E VIDRO FOSCO TEMPERADO
JA2 1,20 x 1,20m 1,10m	08	CORRER 4 FOLHAS - 2 FIXAS E 2 MOVEIS	FERRO E VIDRO

LEGENDA PORTAS			
VÃO ALVENARIA (L x A)	QTDE	TIPO	MATERIAL
PO1 3,05 x 2,90m	01	ABRIR 2 FOLHAS	FERRO


LEGENDA DEMOLIR/CONSTRUIR	
	A DEMOLIR
	A CONSTRUIR
	A MANTER ESPESSURA ALVENARIA: 24CM

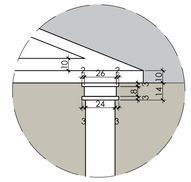

DETALHE 01 - BASE COLUNA
ESCALA 1:25

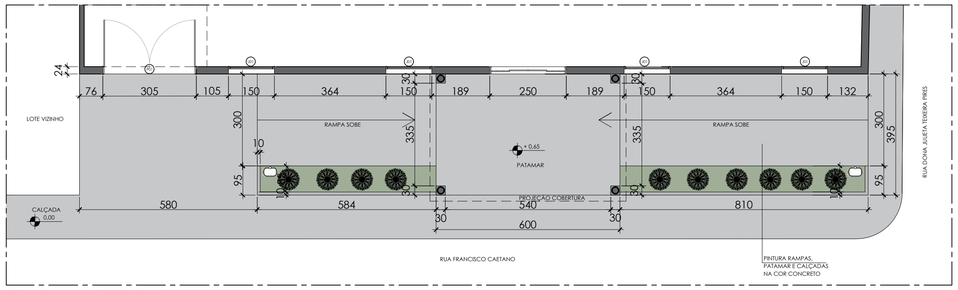


PLANTA BAIXA - FRONTAL
ESCALA 1:100

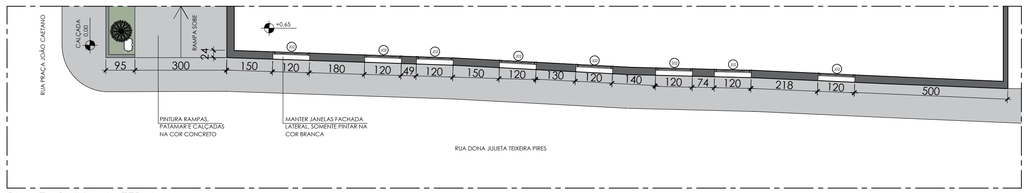


PLANTA BAIXA - LATERAL
ESCALA 1:100


DETALHE 02 - JANELA EM ALUMINIO E VIDRO FOSCO TEMPERADO MAXIM AR/FIXO
ESCALA 1:25

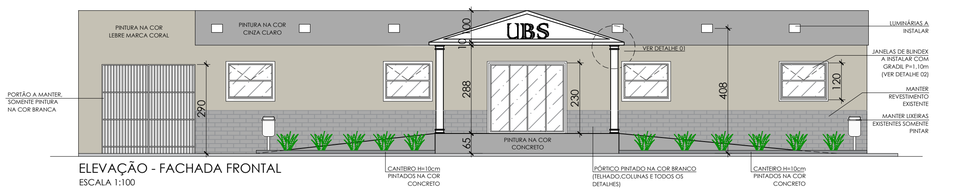


ELEVAÇÃO - FACHADA FRONTAL
ESCALA 1:100

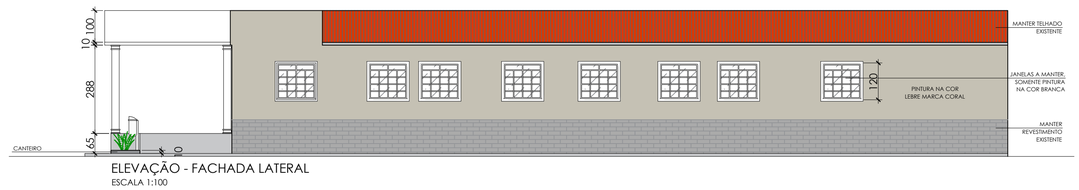


ELEVAÇÃO - FACHADA LATERAL
ESCALA 1:100

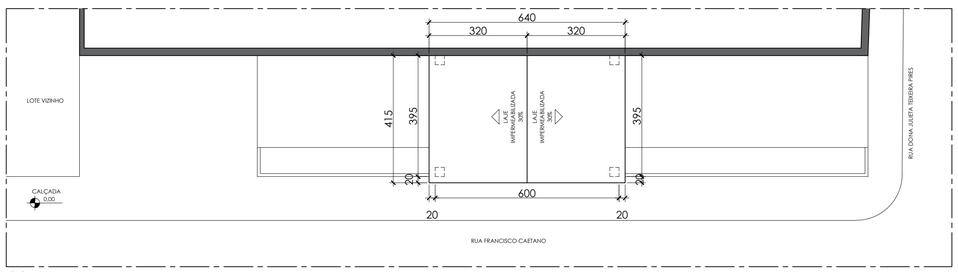


COBERTURA
ESCALA 1:100

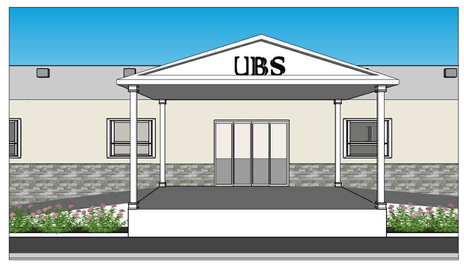

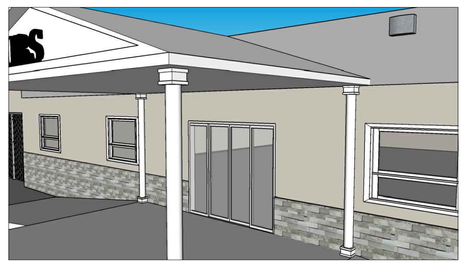







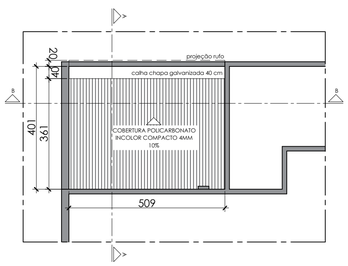

COBERTURA GARAGEM AMBULÂNCIA
ESCALA 1:100

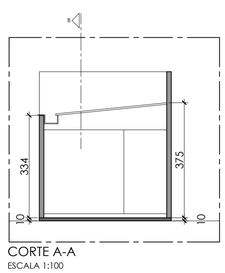

CORTE A-A
ESCALA 1:100

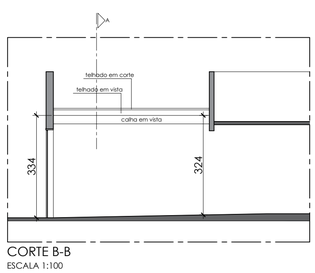

CORTE B-B
ESCALA 1:100

Aprovações e Registros:

Autor do projeto:

MUNICÍPIO DE ARANTINA

Prefeito Municipal:
Edmar Luis de Oliveira

CNPJ: 17.952.508/0001-92
Fone : (32) 3544-0001
RECURSO: RECURSO PRÓPRIO

Título :
REFORMA FACHADAS FRONTAL E LATERAL DA UNIDADE BÁSICA DE SAÚDE

Endereço da obra :
Ruas Francisco Caetano e Dona Julieta Teixeira Pires- Centro Arantina /MG

Escala : Indicada
Data base : Outubro/2025

Folha : 01/02

Conteúdo:
PROJETO DE ARQUITETURA - AS BUILT:
PLANTA BAIXA, FACHADAS, COBERTURA, QUADRO DE ESPECIFICAÇÕES, VOLUMETRIA, CORTES, DETALHES E PLANTA DE SITUAÇÃO.

Revisão Nº 01

Data : 11/02/2026



PLANTA BAIXA GERAL - INDICAÇÃO PINTURA E MANUTENÇÃO REVESTIMENTO
ESCALA 1:100

EDIMAR LUIS DE OLIVEIRA:50579533620
Assinado de forma digital por EDIMAR LUIS DE OLIVEIRA:50579533620
Dados: 2026.02.20 09:14:45 -03'00'

Título :	RECURSO:	Endereço da obra :	Conteúdo:	Data :	Folha :
REFORMA FACHADAS FRONTAL E LATERAL DA UNIDADE BÁSICA DE SAÚDE	RECURSO PRÓPRIO	RUAS FRANCISCO CAETANO E DONA JULIETA TEIXEIRA PIRES, CENTRO - ARANTINA/MG	PROJETO DE ARQUITETURA - AS BUILT:PLANTA BAIXA GERAL	11/02/2026	02/02