


CROQUI - EXTENSÃO DO CERCAMENTO - 400M LINARES
SEM ESCALA

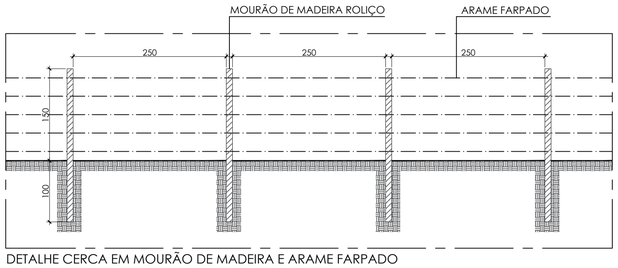

DETALHE CERCA EM MOURÃO DE MADEIRA E ARAME FARPADO
ESCALA 1:75



LOCALIZAÇÃO - EXECUÇÃO CERCAMENTO
SEM ESCALA

LEGENDA:
EXECUÇÃO CERCAMENTO

Autor do projeto:

gov.br Documento assinado digitalmente
GABRIELA ALVES FERNANDES
Data: 19/02/2026 13:11:06-0300
Verifique em https://validar.iti.gov.br

Gabriela Alves Fernandes

MUNICÍPIO DE ARANTINA

Prefeito Municipal:
EDIMAR LUIS DE OLIVEIRA:50579533620 Assinado de forma digital por EDIMAR LUIS DE OLIVEIRA:50579533620 Dados: 2026.02.23 14:23:10 -03'00'
Edmar Luis de Oliveira

CNPJ: 17.952.508/0001–92

Título :
CONSTRUÇÃO DE CERCA EM AREA DE PRESERVAÇÃO PERMANENTE - APP

Endereço da construção :
Rua Maria Landim - Loteamento Ozório
Arantina /MG

Escala : Indicada
Data base : Outubro/2025

Folha : 01/01

Conteúdo:
PROJETO DE ARQUITETURA - AS BUILT:
CROQUI, DETALHE CERCA E LOCALIZAÇÃO

Revisão Nº 01

Data : 13/02/2026